




AS BUILT E DIAGNÓSTICO - TÉRREO
1:125

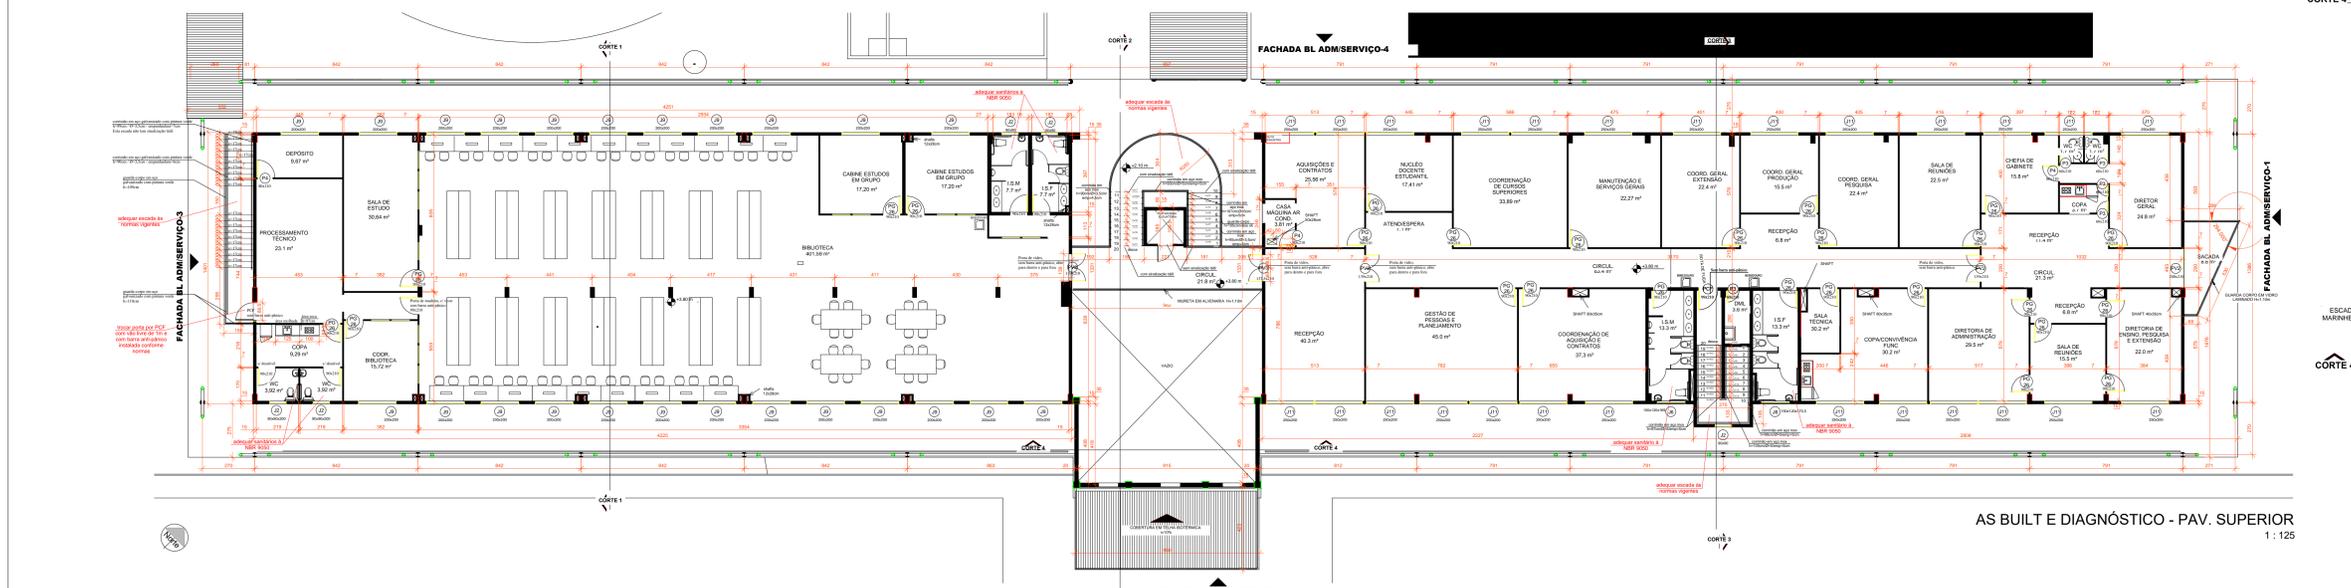


AS BUILT E DIAGNÓSTICO - PAV. SUPERIOR
1:125

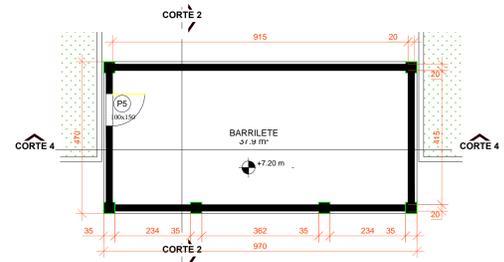

BARRILETE
1:75

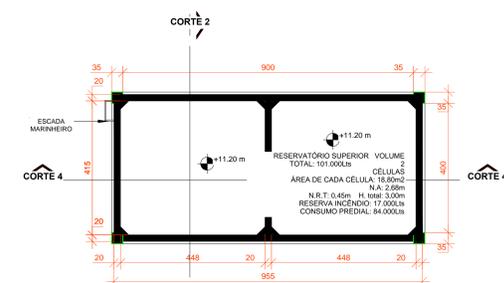

CAIXAS D'ÁGUA
1:75

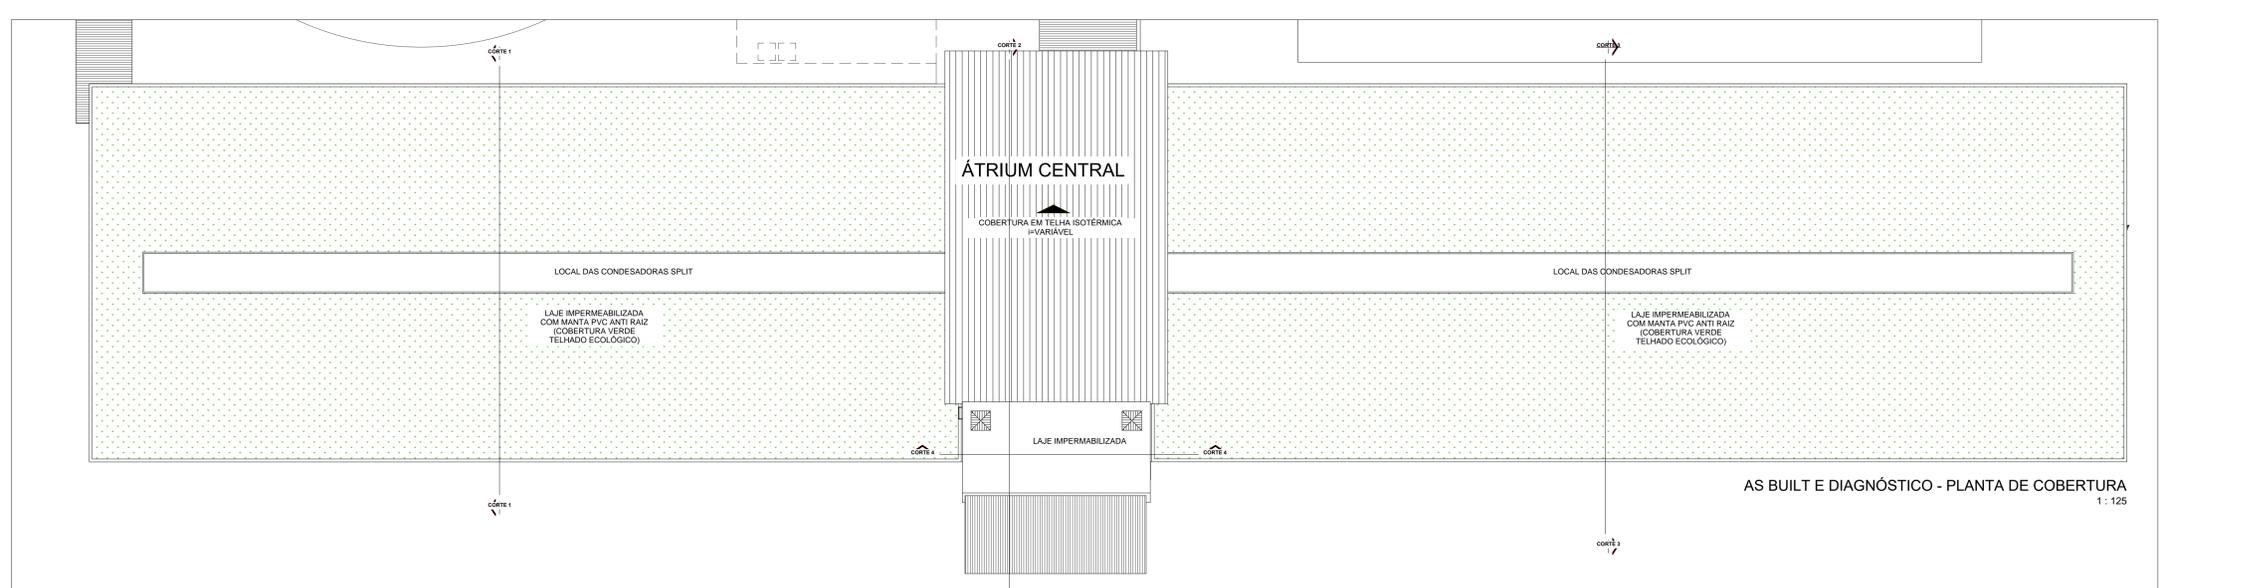

AS BUILT E DIAGNÓSTICO - PLANTA DE COBERTURA
1:125

SETOR: SAMAMBAIA
 ENDEREÇO: VIA LIGAÇÃO TAGUATINGA SUL - SAMAMBAIA, LT 01, COMPLEXO BOCA DA MATA, SAMAMBAIA, BRASIL - DF
 PROPRIETÁRIO: INSTITUTO FEDERAL DE EDUCAÇÃO, CIÊNCIA E TECNOLOGIA DE BRASÍLIA
 AUTOR DO PROJETO: ARQ. E URB. JANAINA CÂNDIDA DA SILVA - CAU A37815-1
 AUTOR DO PROJETO: ARQ. E URB. ROGÉRIO OLIVEIRA DE ARAÚJO - CAU A75081-6
 RESP. TÉCNICO:

PROPRIETÁRIO: INSTITUTO FEDERAL DE EDUCAÇÃO, CIÊNCIA E TECNOLOGIA DE BRASÍLIA
 AUTOR DO PROJETO: ARQ. E URB. JANAINA CÂNDIDA DA SILVA - CAU A37815-1
 AUTOR DO PROJETO: ARQ. E URB. ROGÉRIO OLIVEIRA DE ARAÚJO - CAU A75081-6
 RESP. TÉCNICO: